

**Uchwała nr LIII/486/98  
Rady Miejskiej w Kamiennej Górze  
z dnia 26 maja 1998 r.**

W sprawie wyrażenia woli nabycia na rzecz mienia komunalnego odcinka sieci kanalizacji sanitarnej i deszczowej

Na podstawie art.18 ust.2 pkt. 9a ustawy z dnia 8 marca 1990 r. o samorządzie terytorialnym (tekst jednolity Dz.U.Nr 13, poz.74 z 1996 r. z późniejszymi zmianami) Rada Miejska w Kamiennej Górze

uchwała co następuje:

§ 1

wyraża zgodę na bezpłatne przejęcie w skład mienia komunalnego Gminy Miejskiej Kamienna Góra na wniosek Przedsiębiorstwa Budownictwa Ogólnego Dach Bud z siedzibą we Wrocławiu przy ul.Partynickiej 30a

- sieci kanalizacji sanitarnej o przekroju Fi 200- długości 20,25 m, i Fi 160 - dł 18,35 m wraz z trzema studzienkami o przekroju Fi 1200
- sieci kanalizacji deszczowej o przekroju Fi 200 długości 39,43 mb łącznie z 3 studniami rewizyjnymi o średnicy Fi 1200.

Są to nowo wybudowane odcinki kanalizacji sanitarnej i deszczowej przy ulicy Wojska Polskiego na wysokości budynków nr 30 i 30 a.

§ 2

Wykonanie uchwały powierza się Zarządowi Miasta Kamienna Góra.

§ 3

Uchwała wchodzi z dniem podjęcia.

PRZEWODNICZĄCY  
RADY MIEJSKIEJ  
*Henrik Rózański*

*Andrzej Lebek*  
ADWOKAT

# Protokół z przeglądu technicznego

Kanalizacji deszczowej - podkominie budynku  
mieszkalnego - ul. Wajtko 30 i 30A

## Komisja w składzie:

1. Regina Podgajaska
2. Języ Słiz
3. A. Dabrowski
4. ....
5. ....

U.M. Kamienna Góra  
 DBODACHBUD - inwest.  
 ZOB s.c. eksploatacja




Dokonała w dn. 17.04.98. przeglądu techn. m 39,43

Kanal. PCU o 200 po uprzednim wykonaniu prób:  
studni o 100 szt. 3

Stwierdza się: stan kanałów i studni dobry  
Światła powierzchniowe wypięczone do kolektorów  
deszczowych powierzchniowych

Wymieniony element nadaje się do eksploatacji pod warunkiem:


Podpisy komisji

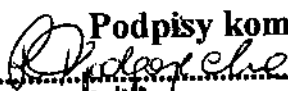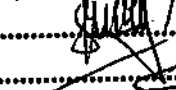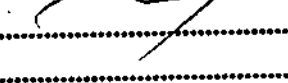
1. 
2. 
3. 
4. ....
5. ....

Uwagi -

- 1) Protokół jest świadectwem jakości robót.
- 2) Do protokołu dołączono inwentaryzacja powyższego.

PRZEWODNICZĄCY  
 RADY MIEJSKIEJ  
 Henryk Różarski

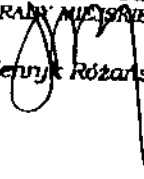

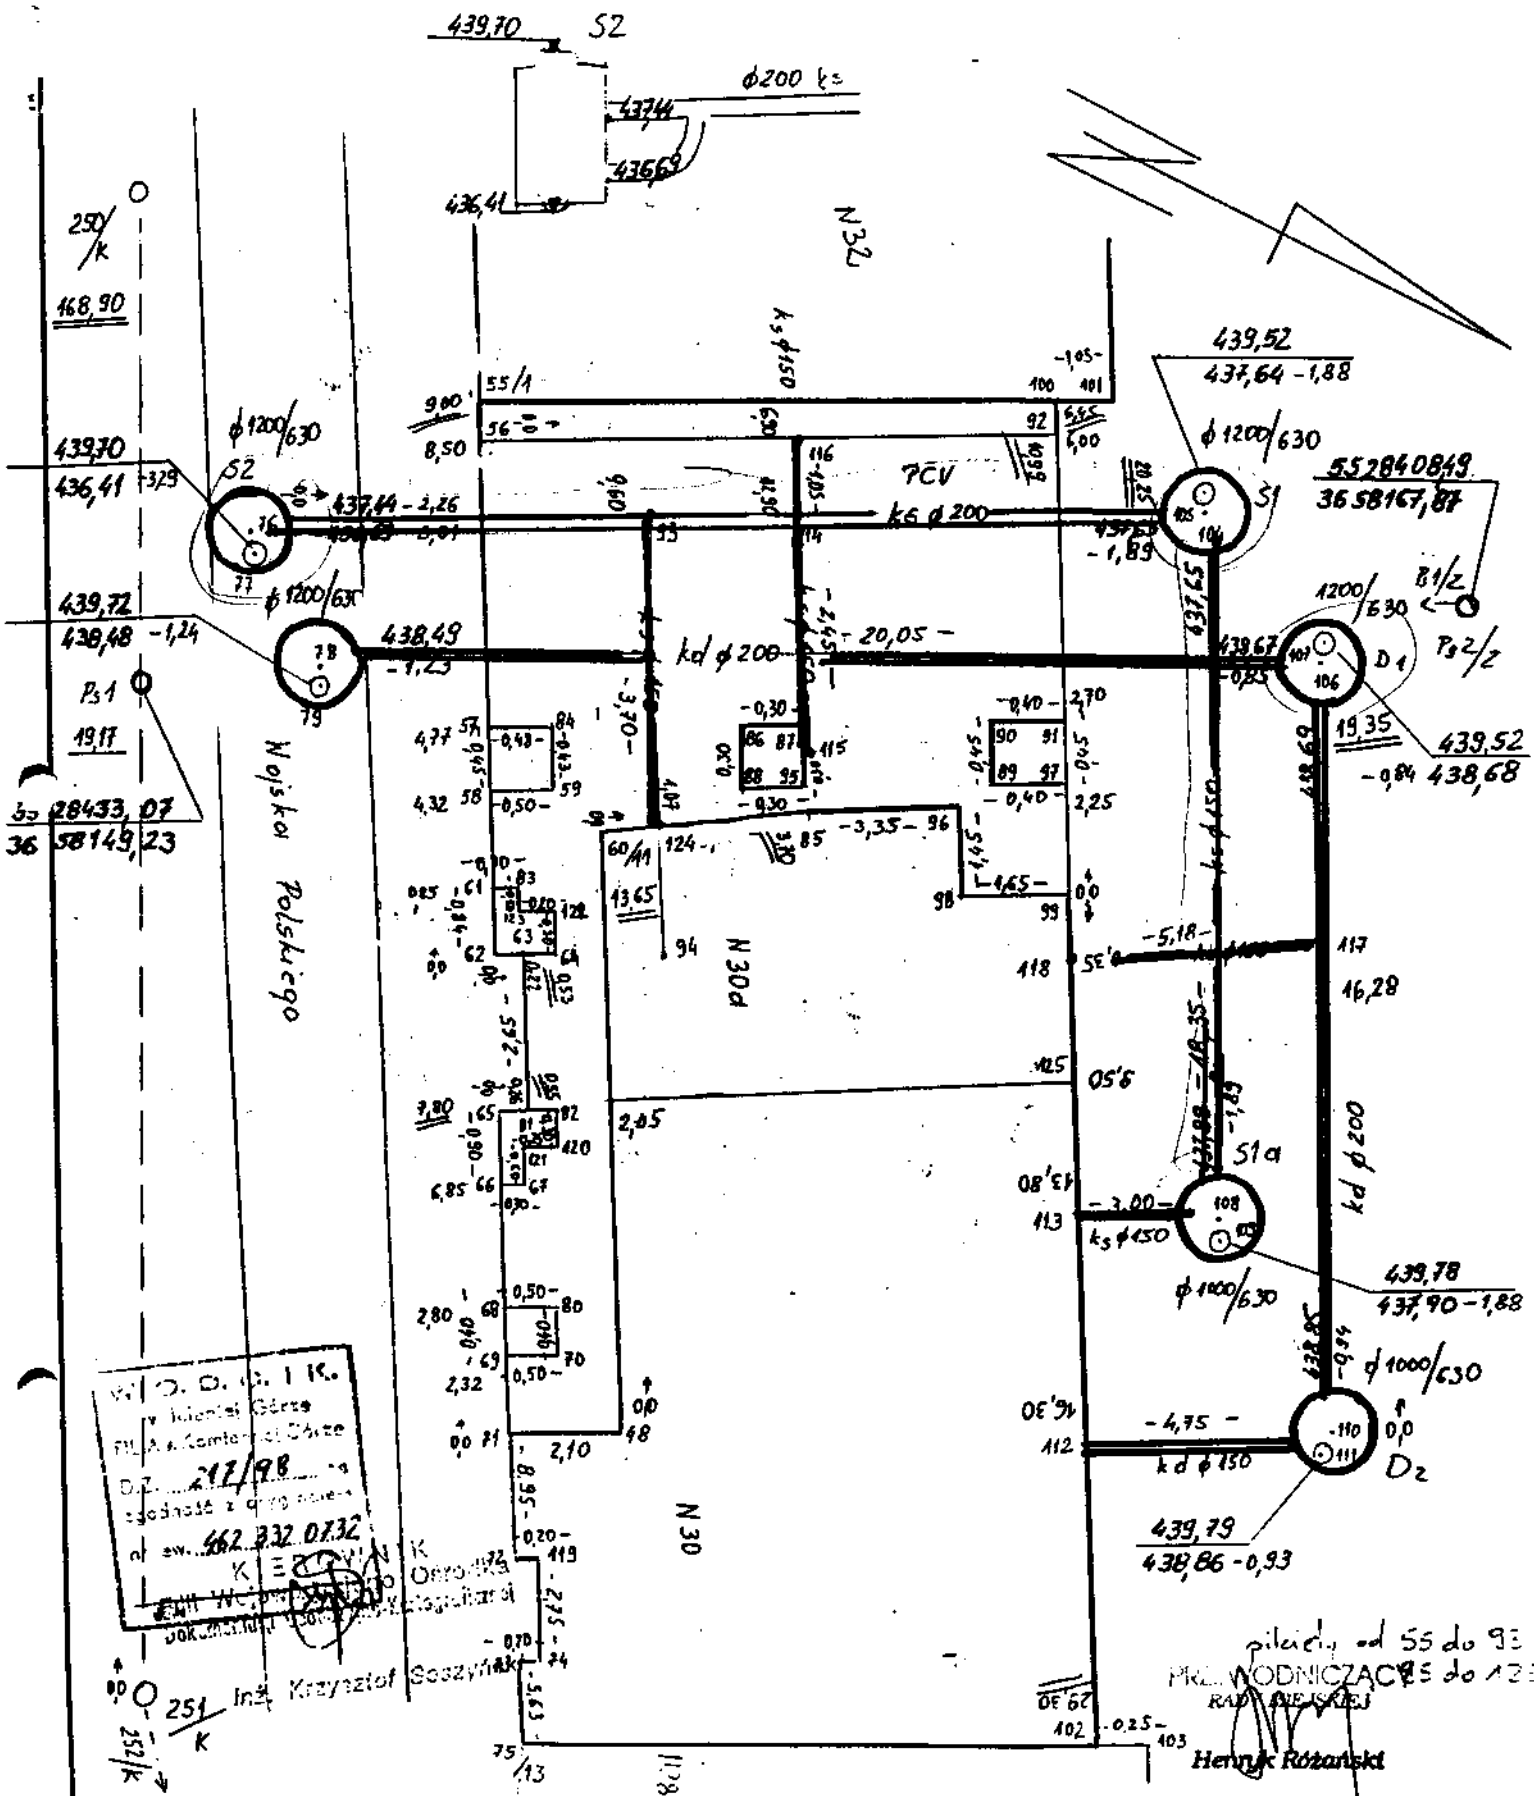

W. O. G. I. K.  
 D. Z. 217/98  
 zgodność z projektem  
 nr ew. 662.332.0732  
 KIEROWNIK  
 Inż. Krzysztof Soszyński

 Henryk Różarski


Rodzaj i nr przymiaru	ELTA 50 207914	Rodzaj pracy	pomiar powykonawczy budynku i kanalizacji		Szkic połowy numer	3
Data		imię i nazwisko, podpis	nałbziyskie		Obiekt	DZ 217/98
Pomierzył	10 04 1998	Henryk Różarski	Województwo Kamiennej Góra Miasto - Gmina		Pierworys	50 207 1730
Skartował			Kamiennej Góra Miejscowość		Zakład Usług Geodezyjnych i Handel Art. Spożywczy mgr inż. Czesław Brzdek	
Sprawdził	10 04 1998		Ldc rob 30/98		51-24 Wrocław Ul. Armii Ludowej 40 tel. 34-55-734 NIP 896-102-09-92	

Wydział Geodezji i Kartografii  
Cmentarz kamienny  
Oznaczenie 6


Redaktor: mgr inż. Andrzej J. Kasprzak  
Zakład Usług Geodezyjnych  
Wykonawca: Handel Art. Spożywczy  
mgr inż. Czesław Brożek  
51-214 Wrocław, ul. Armii Ludowej 40  
Tel. 845 57 34, NIP 895-102-09-92

217/98  
462 332 0132  
16 09 98

*Handwritten signature*

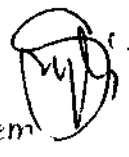

Inwentaryzacja kamieniarzy z projektem

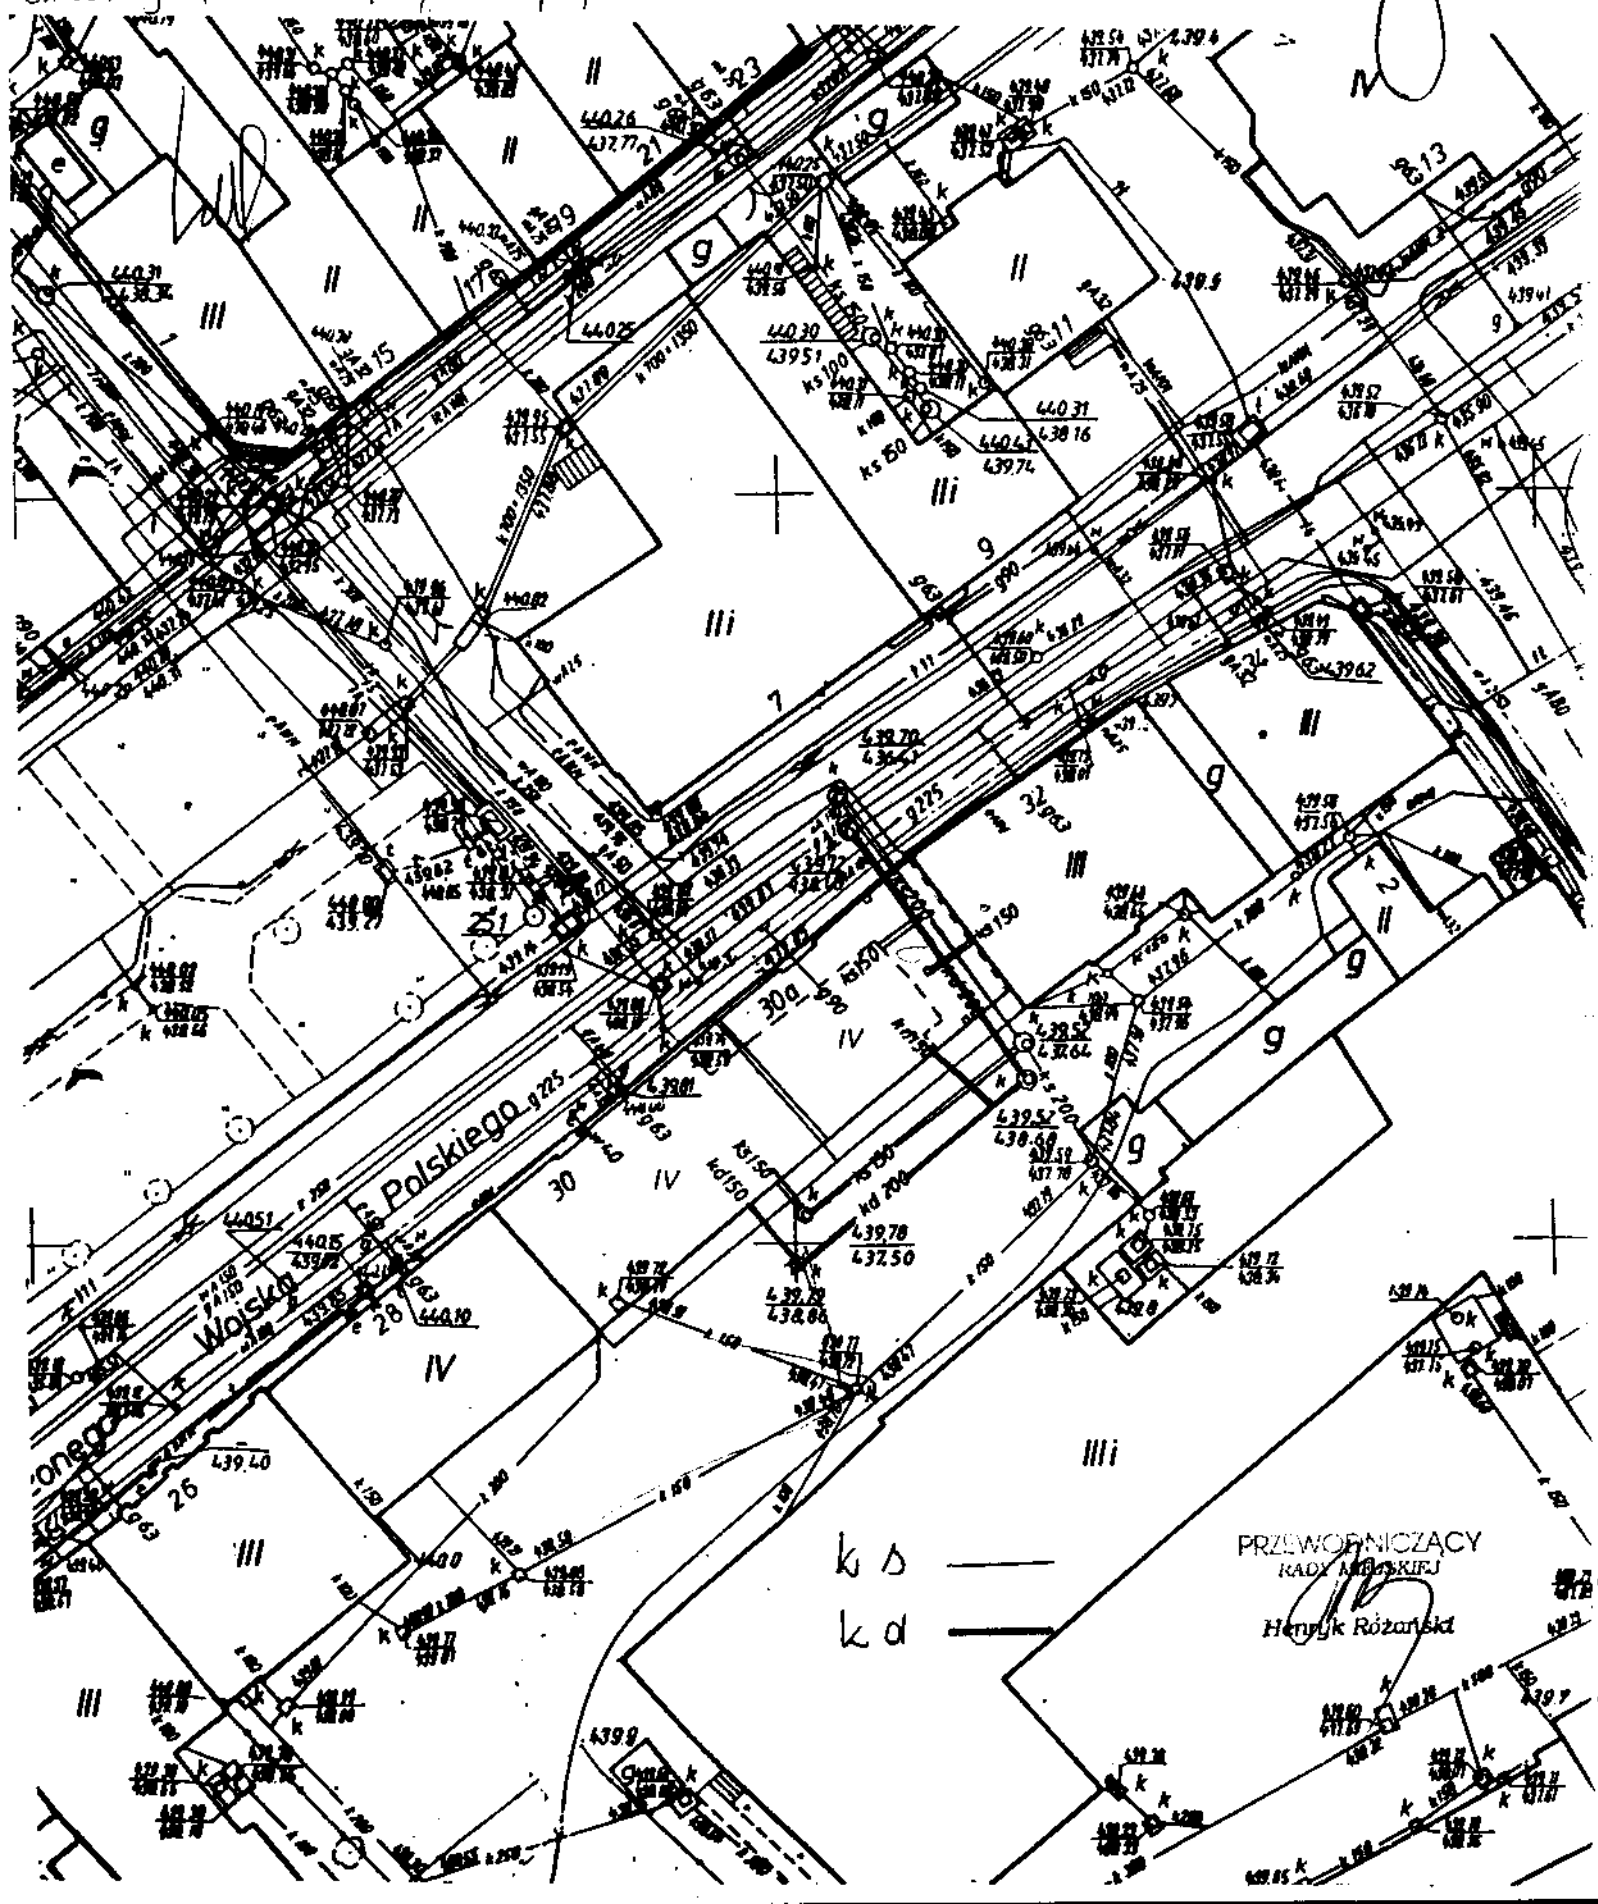

ks  
kd

PRZEWORNICZACY  
RADY MIASTKIEJ  
*Handwritten signature*  
Henryk Różarski